Plan 1

- Kontor
- Mötesrum
- Kök
- WC

Lokalen har 17 m i takhöjd.
Travers finns.

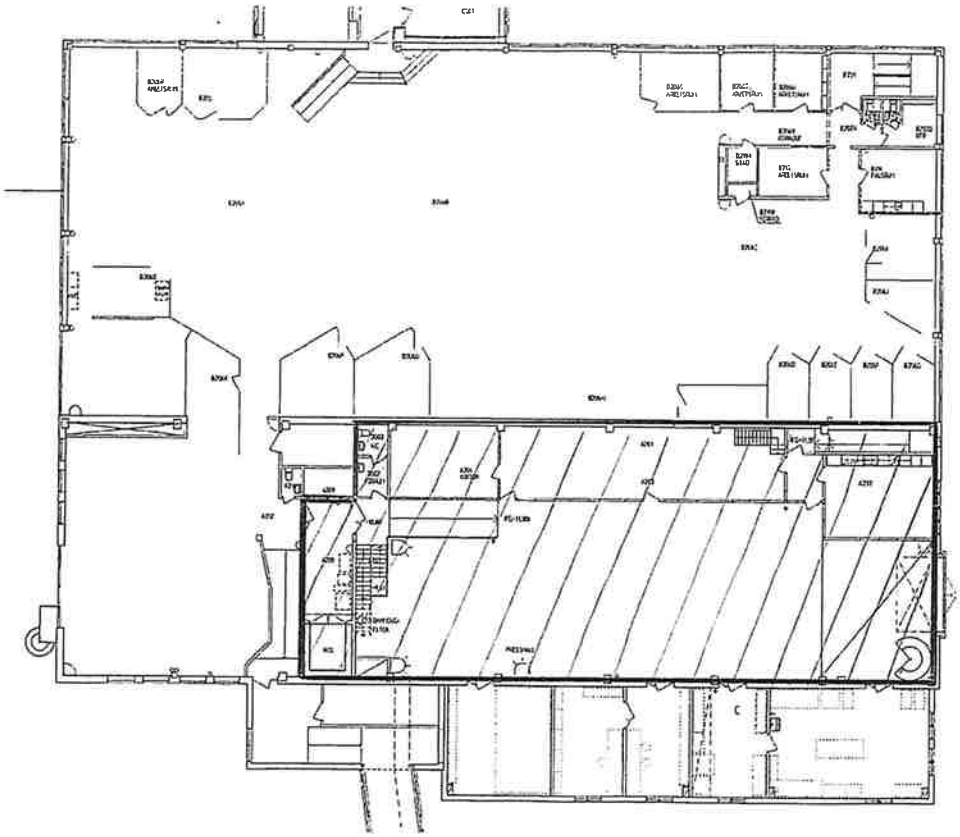

RELATIONSRITNING

UPSALA NYA TIDNING
BOLÄNGERNA 27:1, UPPSALA

tema:

HUS A OCH B
PLAN 2
PLAN
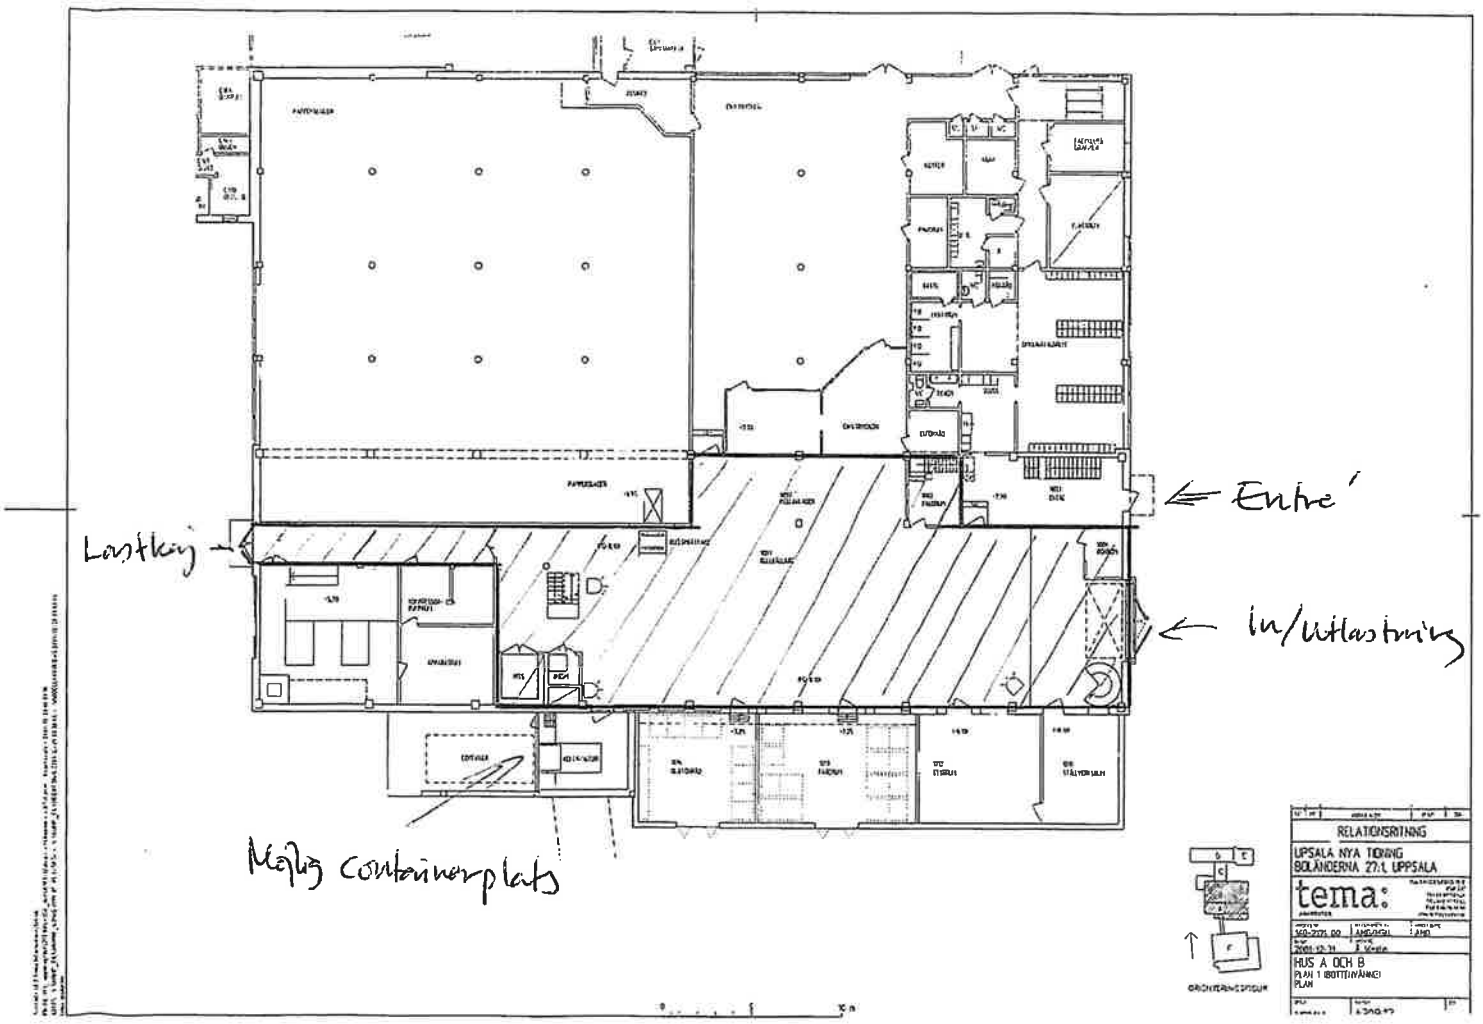
Bottenvåning